

WASSERVERBAND NORDSCHAUMBURG · Am Holzplatz 17 · 31698 Lindhorst

Via Email: rathaus@auetal.de

Kopie via Email: info@reinold-stadtplanung.de

Gemeinde Auetal
Rehrener Straße 25
31749 Auetal

e-mail:
agerber@wasser-nordschaumburg.de
oder rnoben@wasser-nordschaumburg.de
Telefon - Durchwahl: 9413-12 o. -30
Geschäftsführung - Fax: 9413-62
Datum: 02.12.2022

**Bauleitplanung der Gemeinde Auetal
Bebauungsplan Nr. 15 Gewerbegebiet Osterfeld“ OT Rehren, einschl. örtl. Bauvorschriften
Frühzeitige Beteiligung der Behörden und sonstige Träger öffentlicher Belange gem. § 4 Abs. 1 BauGB**

Sehr geehrte Damen und Herren

Sie beteiligen uns als Träger der öffentlichen Trinkwasserversorgung und Abwasserbeseitigung an der o.g. Bauleitplanung und bitten uns um Stellungnahme.

Das Plangebiet liegt außerhalb unserer Trinkwasserversorgungsstruktur und auch Abwasserbeseitigung. Eine Versorgung/Entsorgung ist nur möglich, wenn die vorhandenen Leitungen im westlich angrenzenden Ostweg verlängert werden. Da es sich um ein Industrie/Gewerbegebiet handelt, sind aus Erfahrung zur Sicherstellung der Löschwasserversorgung besondere Anforderungen zu erfüllen, die in der Regel mit unseren Interessen und unserer hygienischen Trinkwasserversorgung nicht im Gleichklang stehen. Aus unserer Sicht ist es zwingend erforderlich die Gesamtstruktur dieses zukünftigen Versorgungsraumes zu kennen, nur dann kann eine zu dem auch unter wirtschaftlichen Gesichtspunkten vernünftige Versorgungsplanung erfolgen.

Ein Bestandsplan mit den vorhandenen Trink- und Abwasserleitungen des betreffenden Gebietes ist in der Anlage beigefügt.

Mit freundlichen Grüßen

Wasserverband Nordschaumburg


i.V. Andreas Gerber
(technischer Leiter)

Anlage


Seit 1952 Ihr zuverlässiger kommunaler Dienstleister im Schaumburger Land und am Steinhuder Meer

Verbandsvorsteher:
Jörn Wedemeier
Geschäftsführer:
Klaus Neuhaus

Bankverbindungen: Sparkasse Schaumburg
IBAN: DE21 2555 1480 0488 2240 98, BIC: NOLADE21SHG
Volksbank in Schaumburg eG
IBAN: DE56 2559 1413 0601 3201 00, BIC: GENODEF1BCK

Telefon 05725 / 9413-0 Telefax 05725 / 9413-99
E-mail: info@wasser-nordschaumburg.de
Internet: <http://www.wasser-nordschaumburg.de>

Sprechzeiten: Mo-Do 8.30 - 15.00 Uhr, Fr 8.30 - 12.00 Uhr und nach Vereinbarung

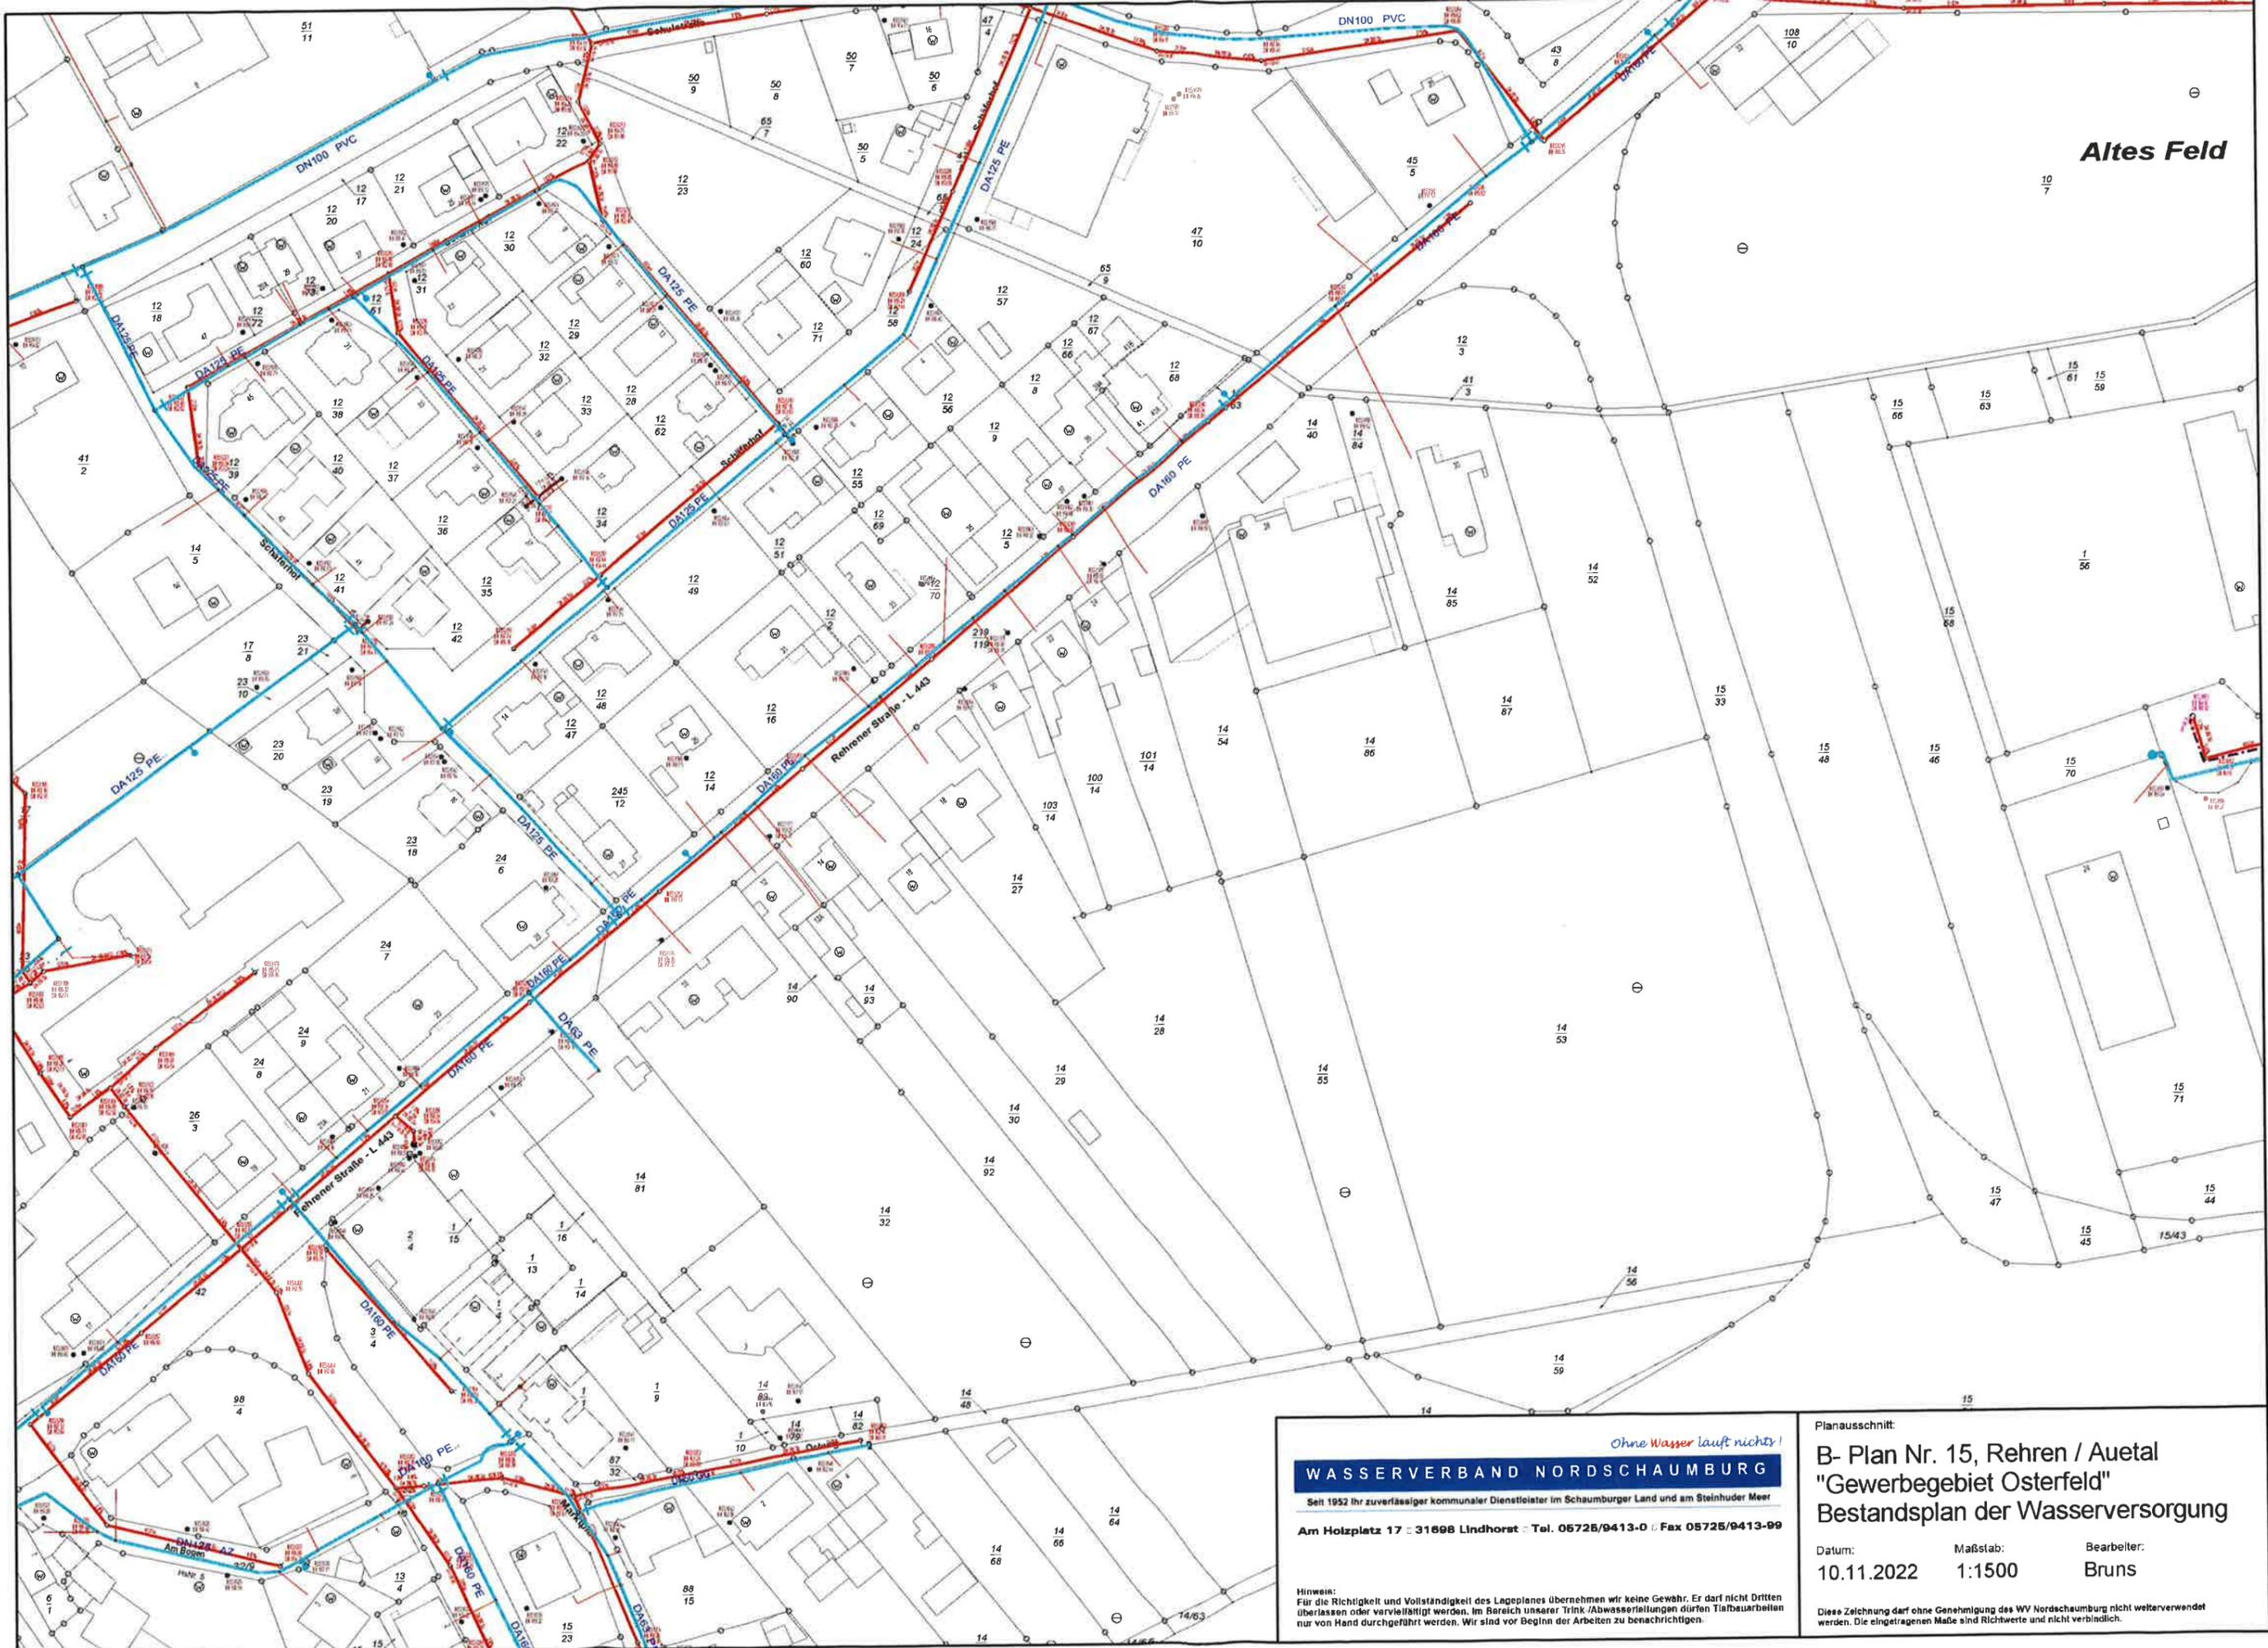

Ohne Wasser läuft nichts!

WASSERVERBAND NORDSCHAUMBURG

Seit 1952 Ihr zuverlässiger kommunaler Dienstleister im Schaumburger Land und am Steinhuder Meer


Am Holzplatz 17 • 31698 Lindhorst • Tel. 05725/9413-0 • Fax 05725/9413-99

Hinweis:
Für die Richtigkeit und Vollständigkeit des Lageplanes übernehmen wir keine Gewähr. Er darf nicht Dritten überlassen oder vervielfältigt werden. Im Bereich unserer Trink-/Abwasserleitungen dürfen Tiefbauarbeiten nur von Hand durchgeführt werden. Wir sind vor Beginn der Arbeiten zu benachrichtigen.

Planausschnitt:
B- Plan Nr. 15, Rehren / Auetal
"Gewerbegebiet Osterfeld"
Bestandsplan der Wasserversorgung

Datum: 10.11.2022 Maßstab: 1:1500 Bearbeiter: Bruns

Diese Zeichnung darf ohne Genehmigung des WV Nordschaumburg nicht weiterverwendet werden. Die eingetragenen Maße sind Richtwerte und nicht verbindlich.

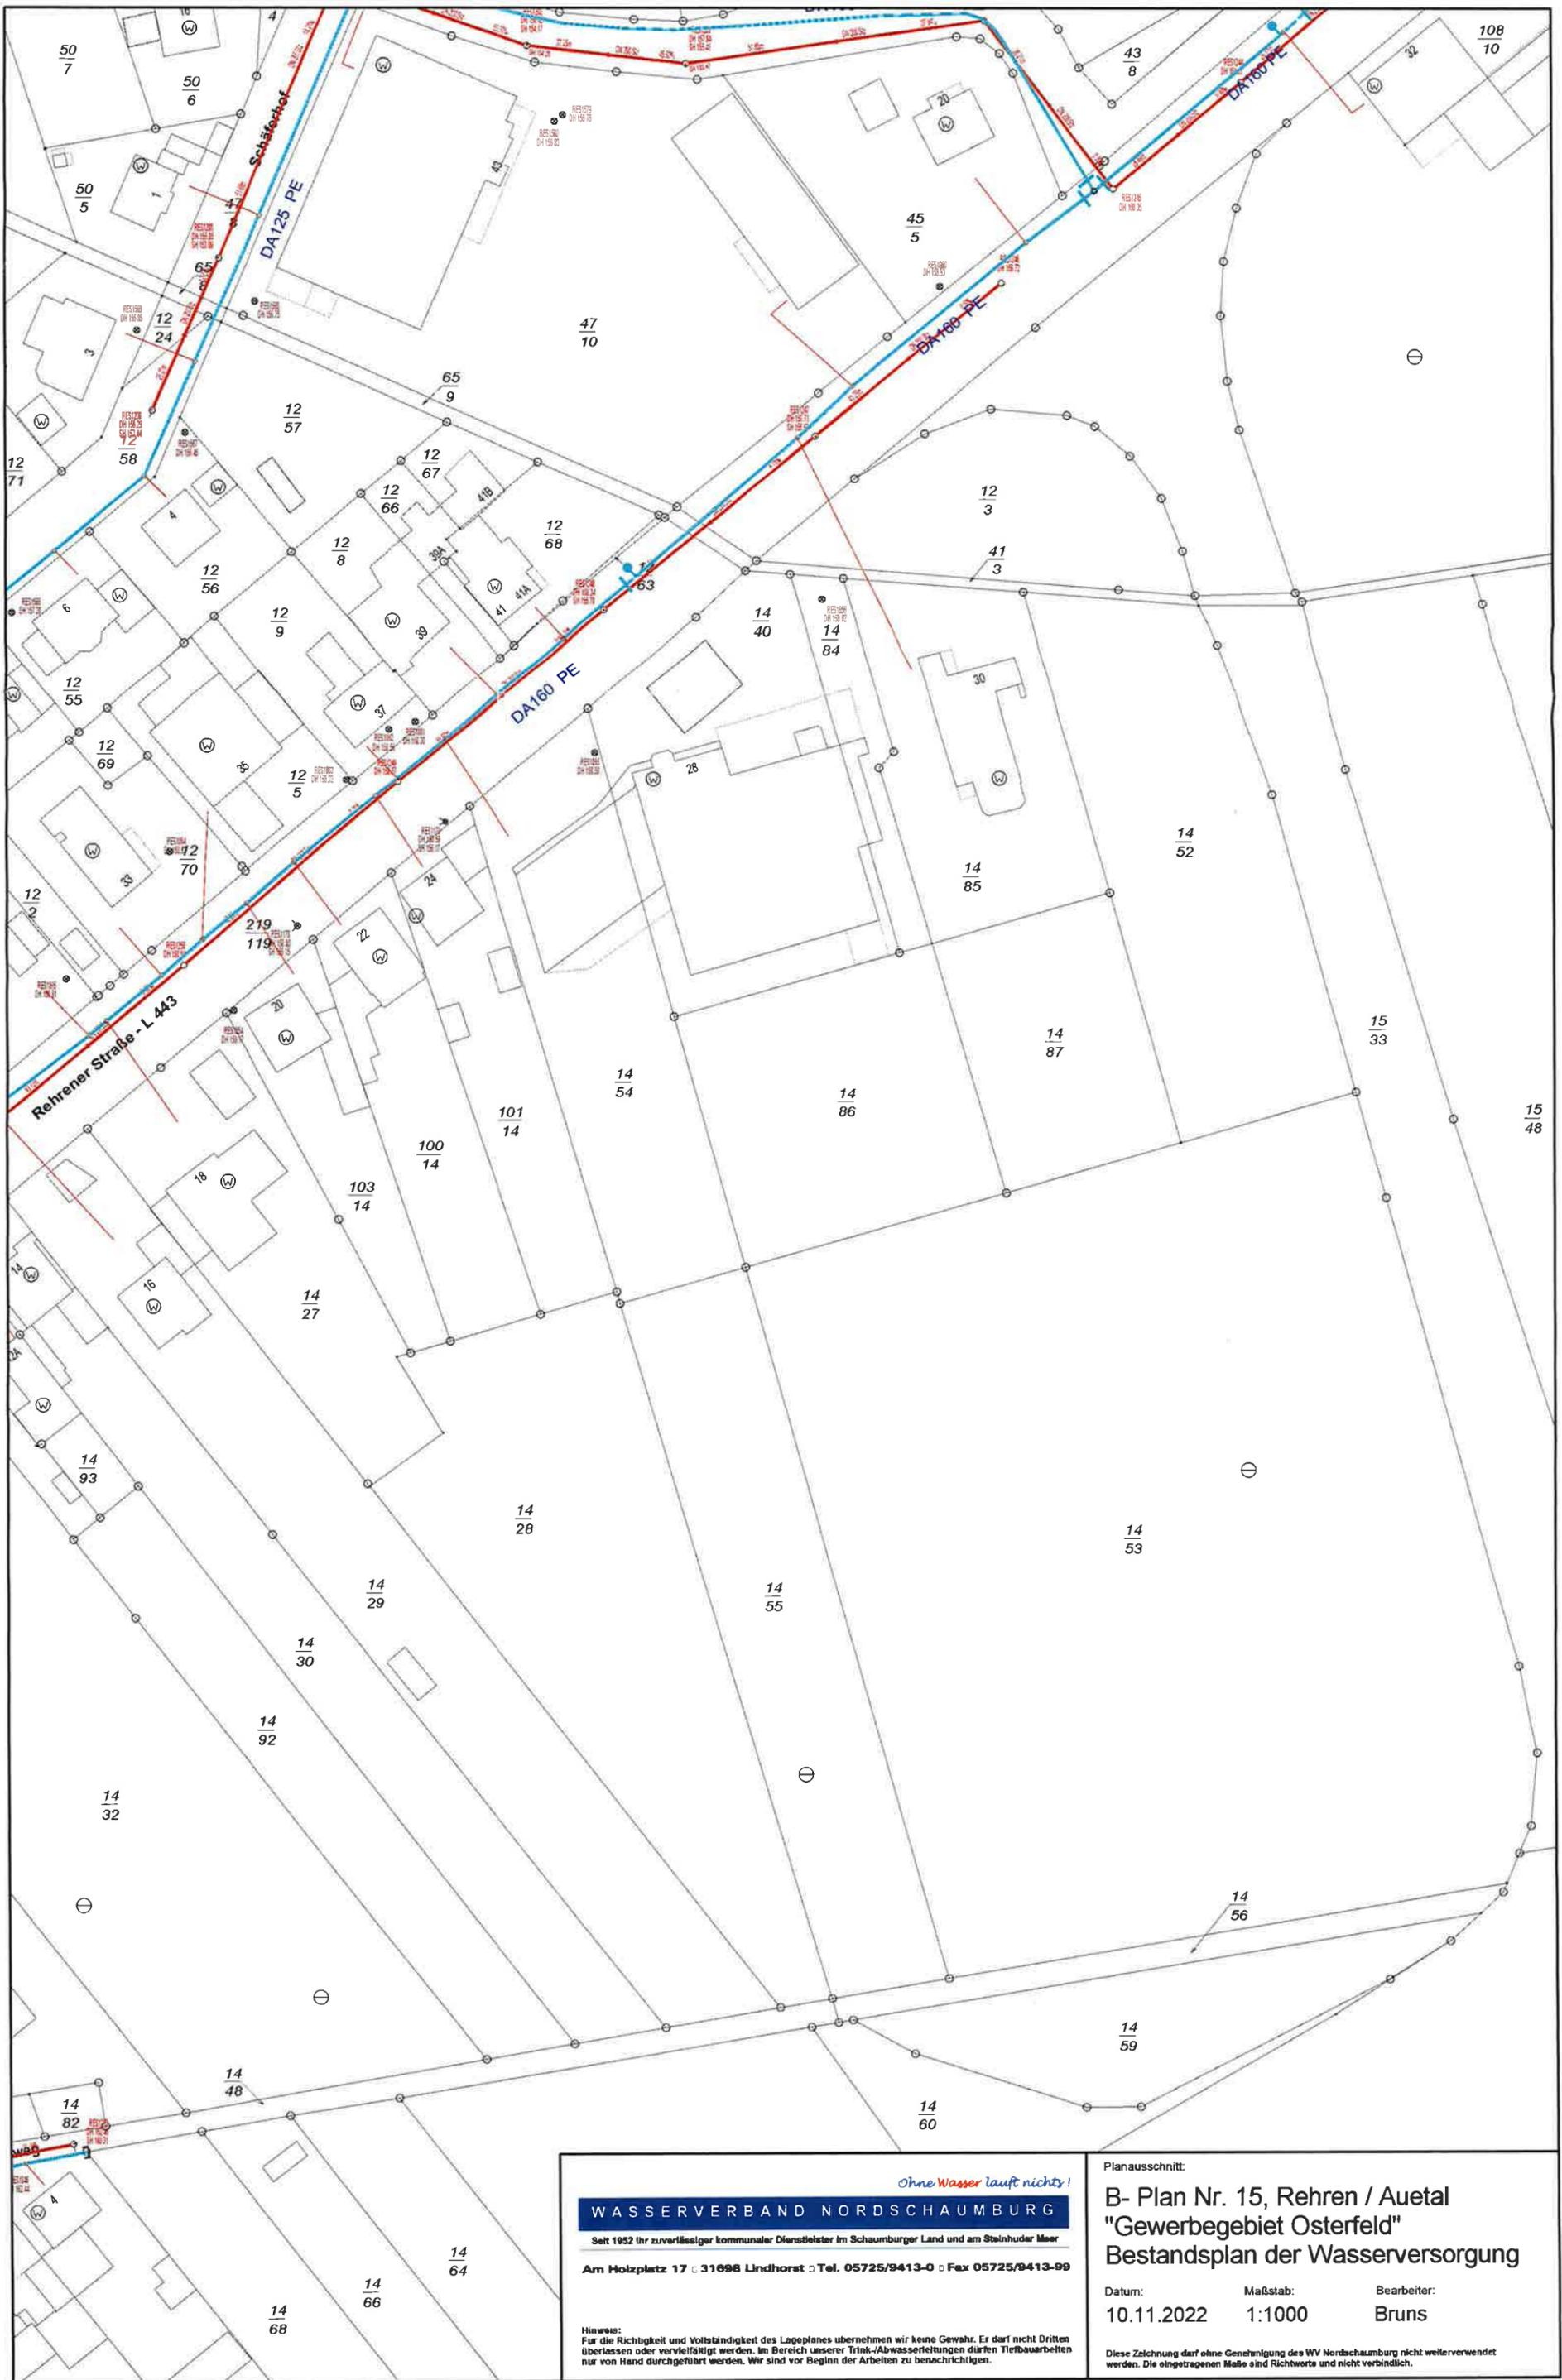

Ohne Wasser läuft nichts!

WASSERVERBAND NORDSCHAUMBURG

Seit 1952 Ihr zuverlässiger kommunaler Dienstleister im Schaumburger Land und am Steinhuder Meer

Am Holzplatz 17 • 31698 Lindhorst • Tel. 05725/9413-0 • Fax 05725/9413-99

Hinweis:
Für die Richtigkeit und Vollständigkeit des Lageplanes übernehmen wir keine Gewähr. Er darf nicht Dritten überlassen oder vervielfältigt werden. Im Bereich unserer Trink-/Abwasserleitungen dürfen Tiefbauarbeiten nur von Hand durchgeführt werden. Wir sind vor Beginn der Arbeiten zu benachrichtigen.

Planausschnitt:

**B- Plan Nr. 15, Rehren / Auetal
"Gewerbegebiet Osterfeld"
Bestandsplan der Wasserversorgung**

Datum: 10.11.2022 Maßstab: 1:1000 Bearbeiter: Bruns

Diese Zeichnung darf ohne Genehmigung des WV Nordschaumburg nicht weiterverwendet werden. Die eingezeichneten Maße sind Richtwerte und nicht verbindlich.